



ZAKRES ROBÓT:

- Ustawienie rusztowań (poz. 3.1, opis techniczny, cz. arch.-bud.),
- Demontaż instalacji odgromowej (poz. 3.2, opis techniczny, cz. arch.-bud.),
- Demontaż rynien i rur spustowych (poz. 3.3, opis techniczny, cz. arch.-bud.),
- Rozbiórka pokrycia dachowego z gontu drewnianego (poz. 3.4, opis techniczny, cz. arch.-bud.),
- Oczyszczenie elementów konstrukcji więźby dachowej (poz. 3.5, opis techniczny, cz. arch.-bud.),
- Impregnacja drewnianych elementów konstrukcji więźby dachowej (poz. 3.6, opis techniczny, cz. arch.-bud.),
- Inne niezbędne prace wynikające z technologii robót i ochrony niepoprzerzy (poz. 3.7, opis techniczny, cz. arch.-bud.),
- Wykonanie pokrycia dachowego z gontu drewnianego (poz. 3.8, opis techniczny, cz. arch.-bud.),
- Ponowny montaż rynien i rur spustowych (poz. 3.9, opis techniczny, cz. arch.-bud.),
- Ponowny montaż instalacji odgromowej i wykonanie pomiarów (poz. 3.10, opis techniczny, cz. arch.-bud.),
- Rozbranie rusztowań (poz. 3.11, opis techniczny, cz. arch.-bud.)
- Utylizacja materiałów z rozbiórki (poz. 3.12, opis techniczny, cz. arch.-bud.)
- Wykonanie dokumentacji powykonawczej (poz. 3.13, opis techniczny, cz. arch.-bud.)

Demontaż instalacji odgromowej (poz. 3.2, opis techniczny, cz. arch.-bud.),
Ponowny montaż instalacji odgromowej i wykonanie pomiarów (poz. 3.10, opis techniczny, cz. arch.-bud.),

Rozbiórka pokrycia dachowego z gontu drewnianego (poz. 3.4, opis techniczny, cz. arch.-bud.),
Wykonanie pokrycia dachowego z gontu drewnianego (poz. 3.8, opis techniczny, cz. arch.-bud.),

Demontaż rynien i rur spustowych (poz. 3.3, opis techniczny, cz. arch.-bud.),
Ponowny montaż rynien i rur spustowych (poz. 3.9, opis techniczny, cz. arch.-bud.)

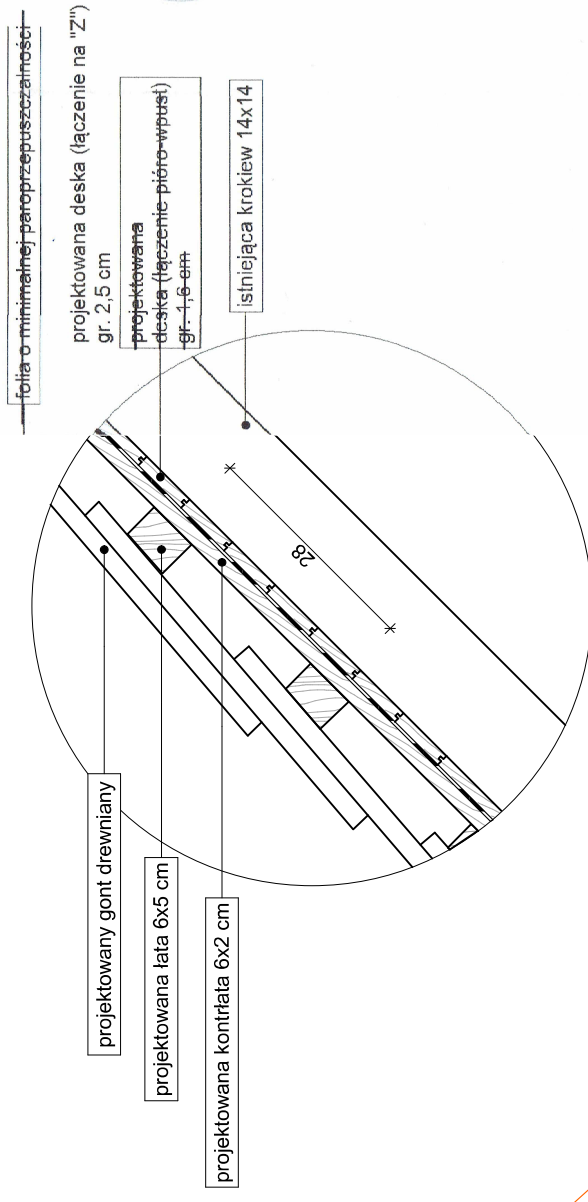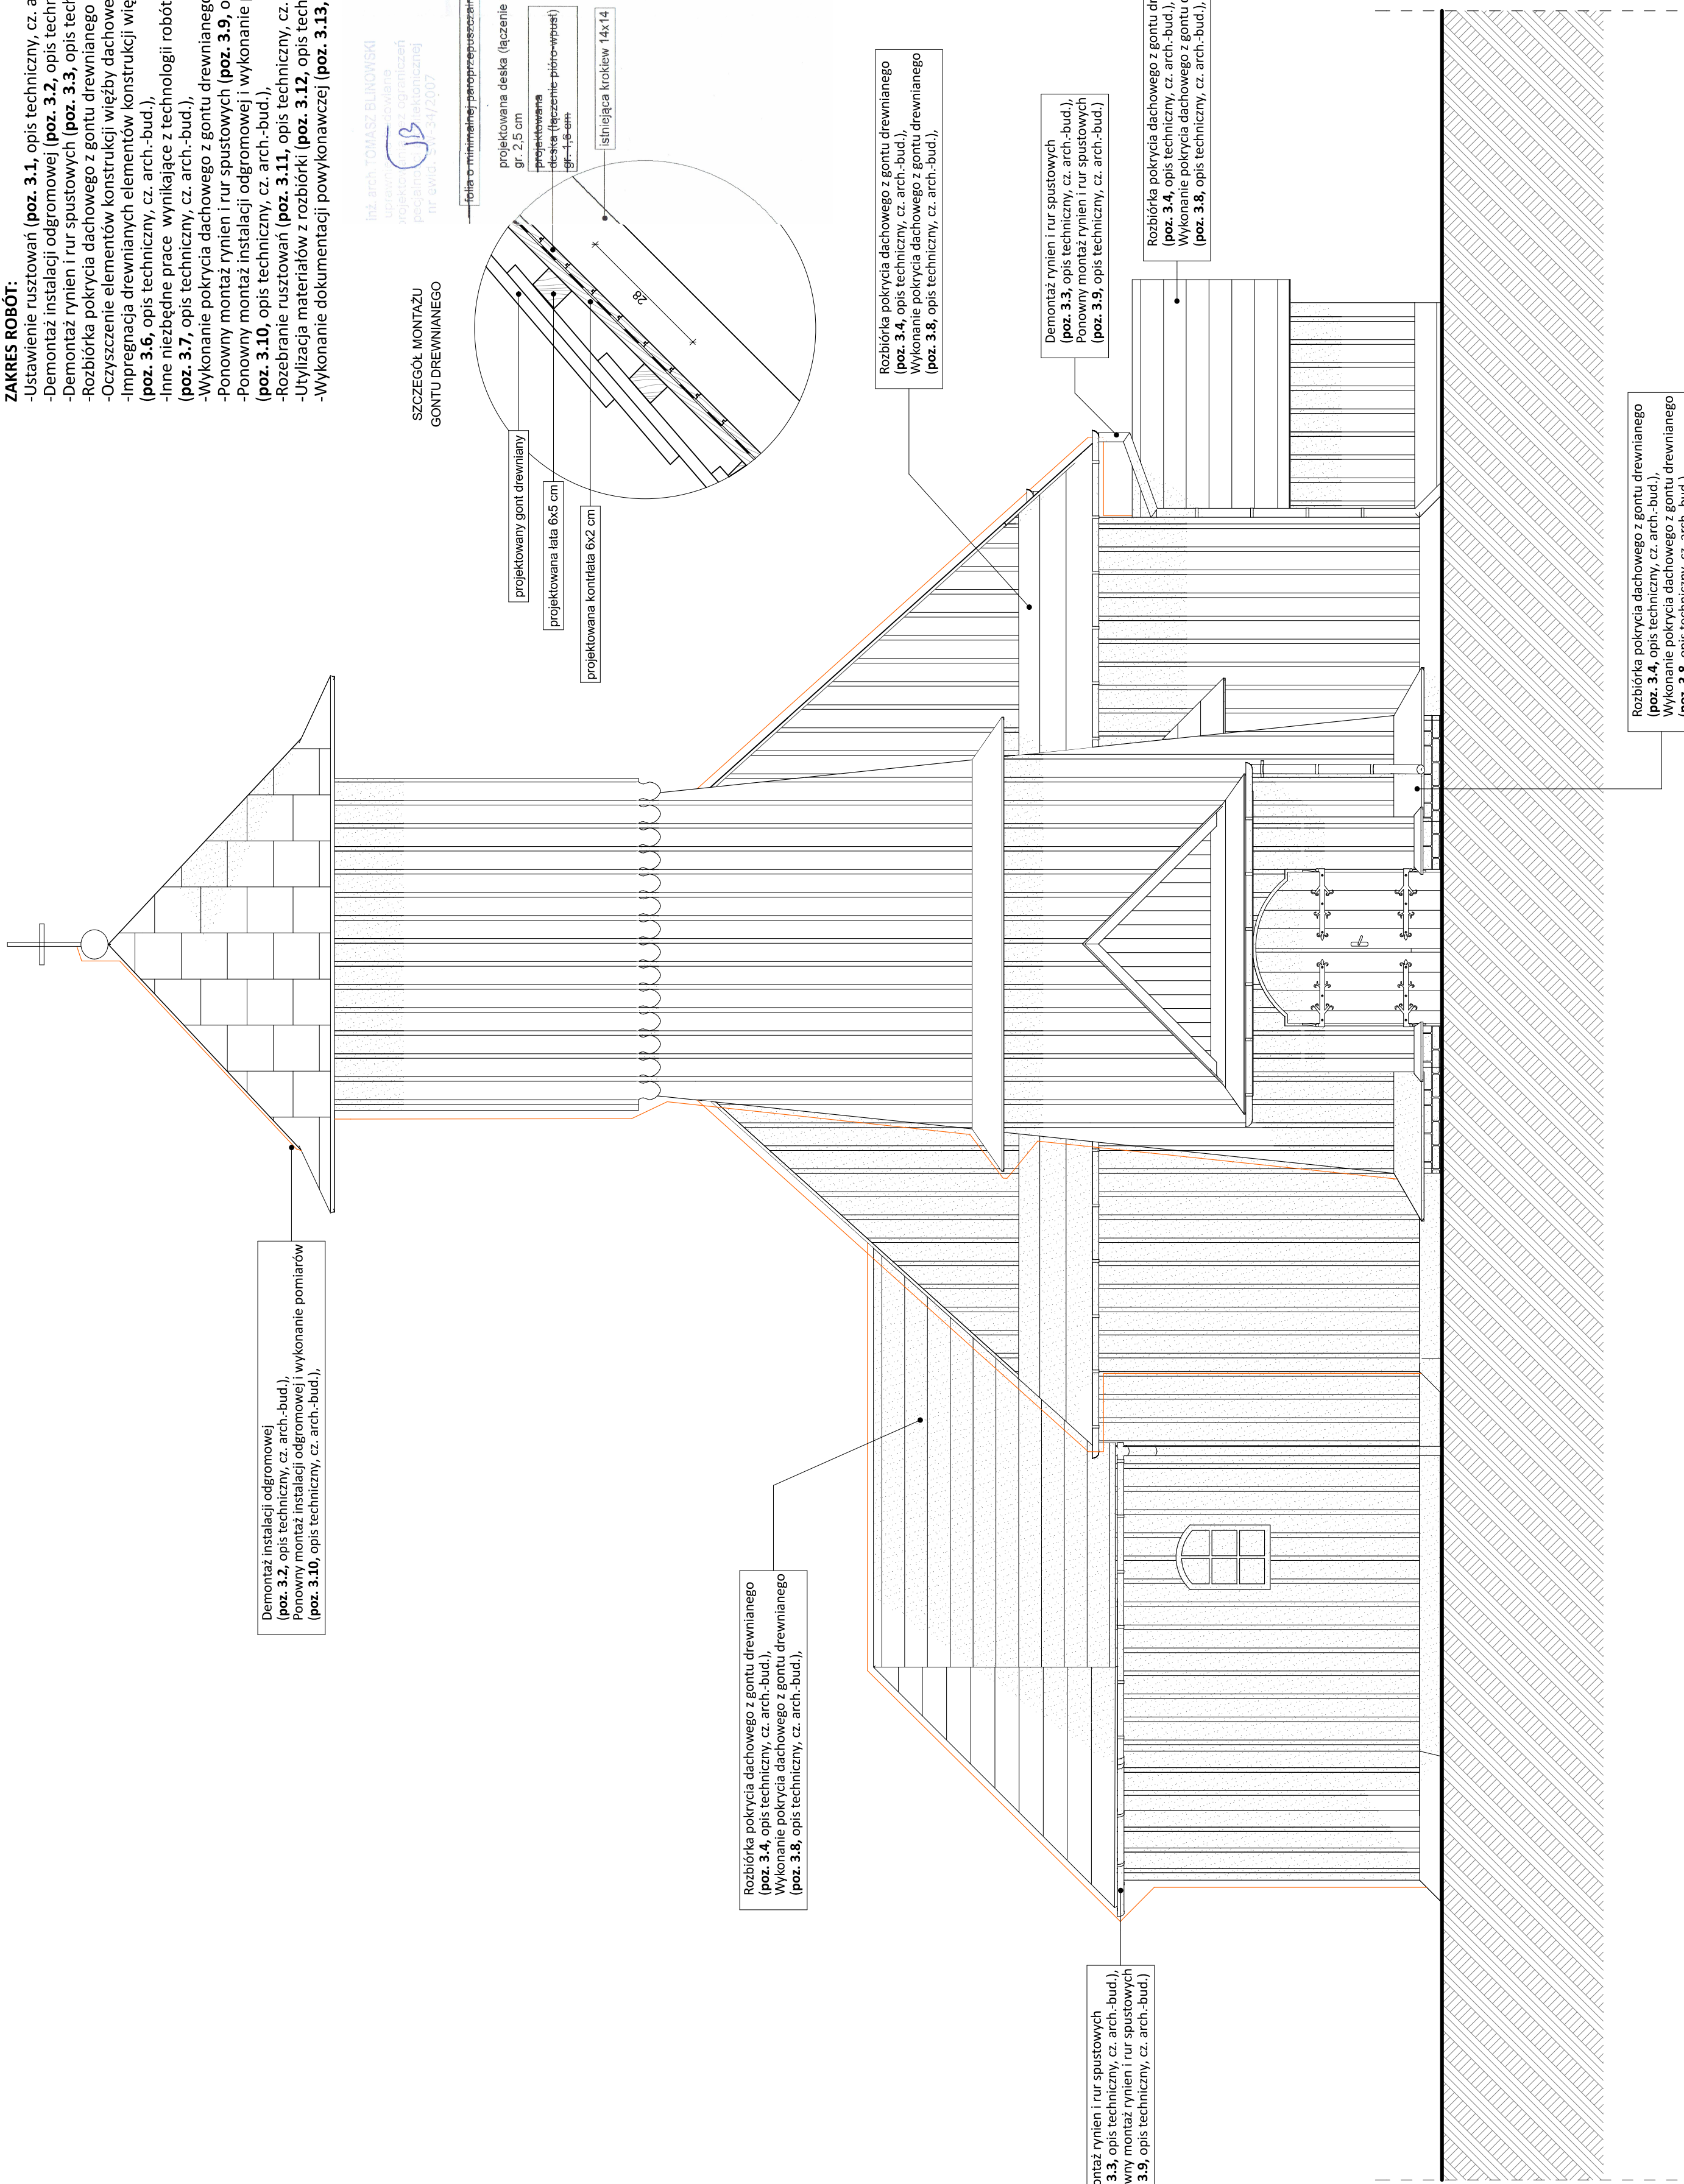

Rozbiórka pokrycia dachowego z gontu drewnianego (poz. 3.4, opis techniczny, cz. arch.-bud.),
Wykonanie pokrycia dachowego z gontu drewnianego (poz. 3.8, opis techniczny, cz. arch.-bud.),

Demontaż rynien i rur spustowych (poz. 3.3, opis techniczny, cz. arch.-bud.),
Ponowny montaż rynien i rur spustowych (poz. 3.9, opis techniczny, cz. arch.-bud.)

Rozbiórka pokrycia dachowego z gontu drewnianego (poz. 3.4, opis techniczny, cz. arch.-bud.),
Wykonanie pokrycia dachowego z gontu drewnianego (poz. 3.8, opis techniczny, cz. arch.-bud.),


Rozbiórka pokrycia dachowego z gontu drewnianego (poz. 3.4, opis techniczny, cz. arch.-bud.),
Wykonanie pokrycia dachowego z gontu drewnianego (poz. 3.8, opis techniczny, cz. arch.-bud.),

mgr inż. TOMASZ BLINOWSKI

SZCZEGÓL MONTAŻU
GONTU DREWNIANEGO

RYSUNEK SZCZEGÓLOWY
POKRYCIA DACHOWEGO
GONTEM DREWNIANYM
SKALA: 1:50

STAROSTWO POWIATOWE

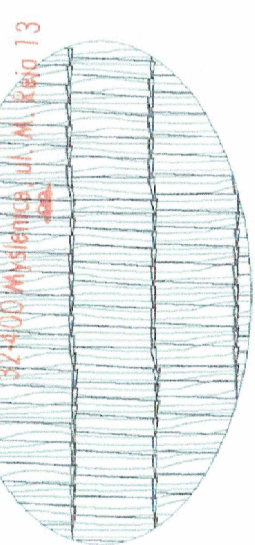

Małopolski
Wojewódzki Konsultant architektów
w Krakowie
31-002 Kraków, ul. Kanonicza 2'

Projektant:	mgr inż. architekt TOMASZ BLINOWSKI uprawnienia budowlane do projektowania (bez ograniczeń w specjalności architekturalnej) Nr SW-34/2007
Opracowanie:	mgr inż. Elżbieta Faron
Nazwa:	REMONT POSZCZIA DACHOWEGO OBIEKTU KOŚCIOŁA PW. ROZESŁANIA ŚWIĘTYCH APOSTOŁÓW W GRUSZOWIE
Stadium:	Projekt budowlany
Adres:	dz.ewid. nr 487, Gruszków, gmina Raciechówice, pow. myślenicki, woj. małopolskie
Inwestor:	Parafia rzymskokatolicka pw. Rozesłania Świętych Apostołów w Gruszkowie Gruszków 136 32-414 Gruszków
Data:	2019.05
Skala:	1:50
Nr rys:	2
Nazwa rys:	ELEWACJA ZACHODNIA
Jednostka projektowa:	F-PROJEKT mgr inż. Marek Fijałkowski, tel. 606 702 851 33-300 Nowy Sącz, ul. Słowacka 31