


Usunięcie szkła z okrągłego okna w wieży od strony południowej wraz z obudowaniem od środka obszernym korytkiem zabezpieczającym przed nawiewaniem śniegu, a umożliwiającym przelot nietoperzy

Rozbiórka pokrycia dachowego z gontu drewnianego (poz. 3.4, opis techniczny, cz. arch.-bud.), Wykonanie pokrycia dachowego z gontu drewnianego (poz. 3.8, opis techniczny, cz. arch.-bud.),

Demontaż instalacji odgromowej (poz. 3.2, opis techniczny, cz. arch.-bud.), Ponowny montaż instalacji odgromowej i wykonanie pomiarów (poz. 3.10, opis techniczny, cz. arch.-bud.),

- ZAKRES ROBÓT:**
- Ustawienie rusztowań (poz. 3.1, opis techniczny, cz. arch.-bud.),
 - Demontaż instalacji odgromowej (poz. 3.2, opis techniczny, cz. arch.-bud.),
 - Demontaż rynien i rur spustowych (poz. 3.3, opis techniczny, cz. arch.-bud.),
 - Rozbiórka pokrycia dachowego z gontu drewnianego (poz. 3.4, opis techniczny, cz. arch.-bud.),
 - Oczyszczenie elementów konstrukcji więźby dachowej (poz. 3.5, opis techniczny, cz. arch.-bud.),
 - Impregnacja drewnianych elementów konstrukcji więźby dachowej (poz. 3.6, opis techniczny, cz. arch.-bud.),
 - Inne niezbędne prace wynikające z technologii robót i ochrony nietoperzy (poz. 3.7, opis techniczny, cz. arch.-bud.),
 - Wykonanie pokrycia dachowego z gontu drewnianego (poz. 3.8, opis techniczny, cz. arch.-bud.),
 - Ponowny montaż rynien i rur spustowych (poz. 3.9, opis techniczny, cz. arch.-bud.),
 - Ponowny montaż instalacji odgromowej i wykonanie pomiarów (poz. 3.10, opis techniczny, cz. arch.-bud.),
 - Rozebranie rusztowań (poz. 3.11, opis techniczny, cz. arch.-bud.),
 - Utylizacja materiałów z rozbiórki (poz. 3.12, opis techniczny, cz. arch.-bud.),
 - Wykonanie dokumentacji powykonawczej (poz. 3.13, opis techniczny, cz. arch.-bud.)

SZCZEGÓŁ MONTAŻU GONTU DREWNIANEGO

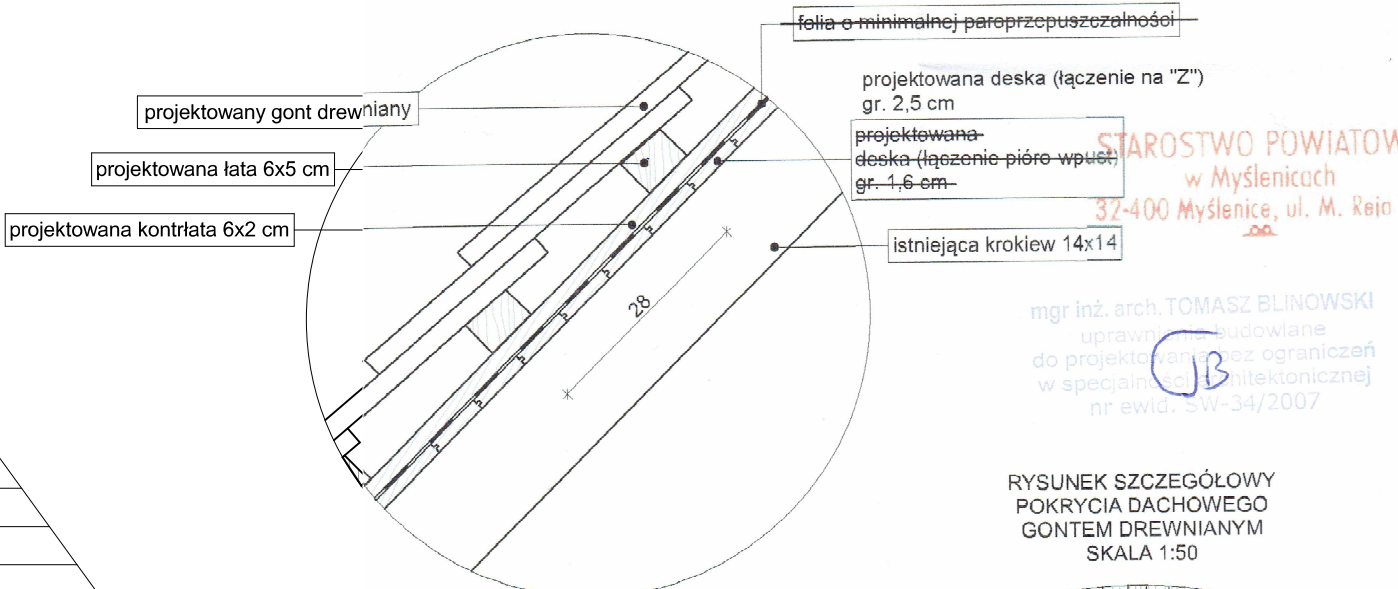

Rozbiórka pokrycia dachowego z gontu drewnianego (poz. 3.4, opis techniczny, cz. arch.-bud.), Wykonanie pokrycia dachowego z gontu drewnianego (poz. 3.8, opis techniczny, cz. arch.-bud.),

Demontaż rynien i rur spustowych (poz. 3.3, opis techniczny, cz. arch.-bud.), Ponowny montaż rynien i rur spustowych (poz. 3.9, opis techniczny, cz. arch.-bud.)

Demontaż rynien i rur spustowych (poz. 3.3, opis techniczny, cz. arch.-bud.), Ponowny montaż rynien i rur spustowych (poz. 3.9, opis techniczny, cz. arch.-bud.)

Demontaż instalacji odgromowej (poz. 3.2, opis techniczny, cz. arch.-bud.), Ponowny montaż instalacji odgromowej i wykonanie pomiarów (poz. 3.10, opis techniczny, cz. arch.-bud.),

Rozbiórka pokrycia dachowego z gontu drewnianego (poz. 3.4, opis techniczny, cz. arch.-bud.), Wykonanie pokrycia dachowego z gontu drewnianego (poz. 3.8, opis techniczny, cz. arch.-bud.),

Projektant: mgr inż. architekt TOMASZ BLINOWSKI uprawnienia budowlane do projektowania bez ograniczeń w specjalności architektonicznej Nr SW-34/2007		
Opracowanie:	mgr inż. Elżbieta Faron	
Nazwa:	REMONT POSZCZIA DACHOWEGO OBIEKTU KOŚCIOŁA PW. ROZESŁANIA ŚWIĘTYCH APOSTOŁÓW W GRUSZOWIE	
Stadium:	Projekt budowlany	
Adres:	dz. ewid. nr 487, Gruszów, gmina Raciechowice, pow. myślenicki, woj. małopolskie	
Inwestor:	Parafia rzymskokatolicka pw. Rozesłania Świętych Apostołów w Gruszowie Gruszów 136 32-414 Gruszów	
Data:	2019.05	Skala: 1:50
Nr rys:	3	
Nazwa rys.:	ELEWACJA POŁUDNIOWA	
Jednostka projektowa:	F-PROJEKT mgr inż. Marek Fijałkowski, tel. 606 702 851 33-300 Nowy Sącz, ul. Słowacka 31	

Małopolski
Wojewódzki Konserwator Zabytków
w Krakowie
31-002 Kraków, ul. Kanonicza 1